


# DETECTION INCENDIE ET DM (2 BUS)


## Alimentation Secteur 230 VAC 16A

Protection Différentielle 30mA  
Depuis TGBT Principal  
Régime TT TN ou TNs

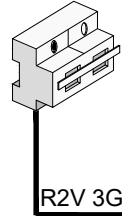


## Boite BR1

R2V 3G2.5


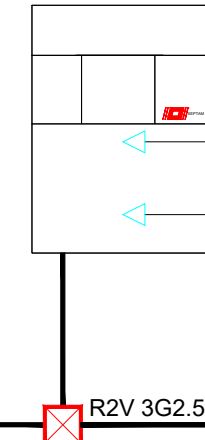


FEU:  
1p9/10 CR1  
DERANGEMENT:  
1p9/10 CR1

## CENTRALE UTI.COM

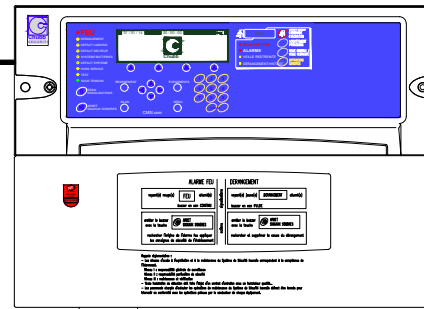

## EVACUATION

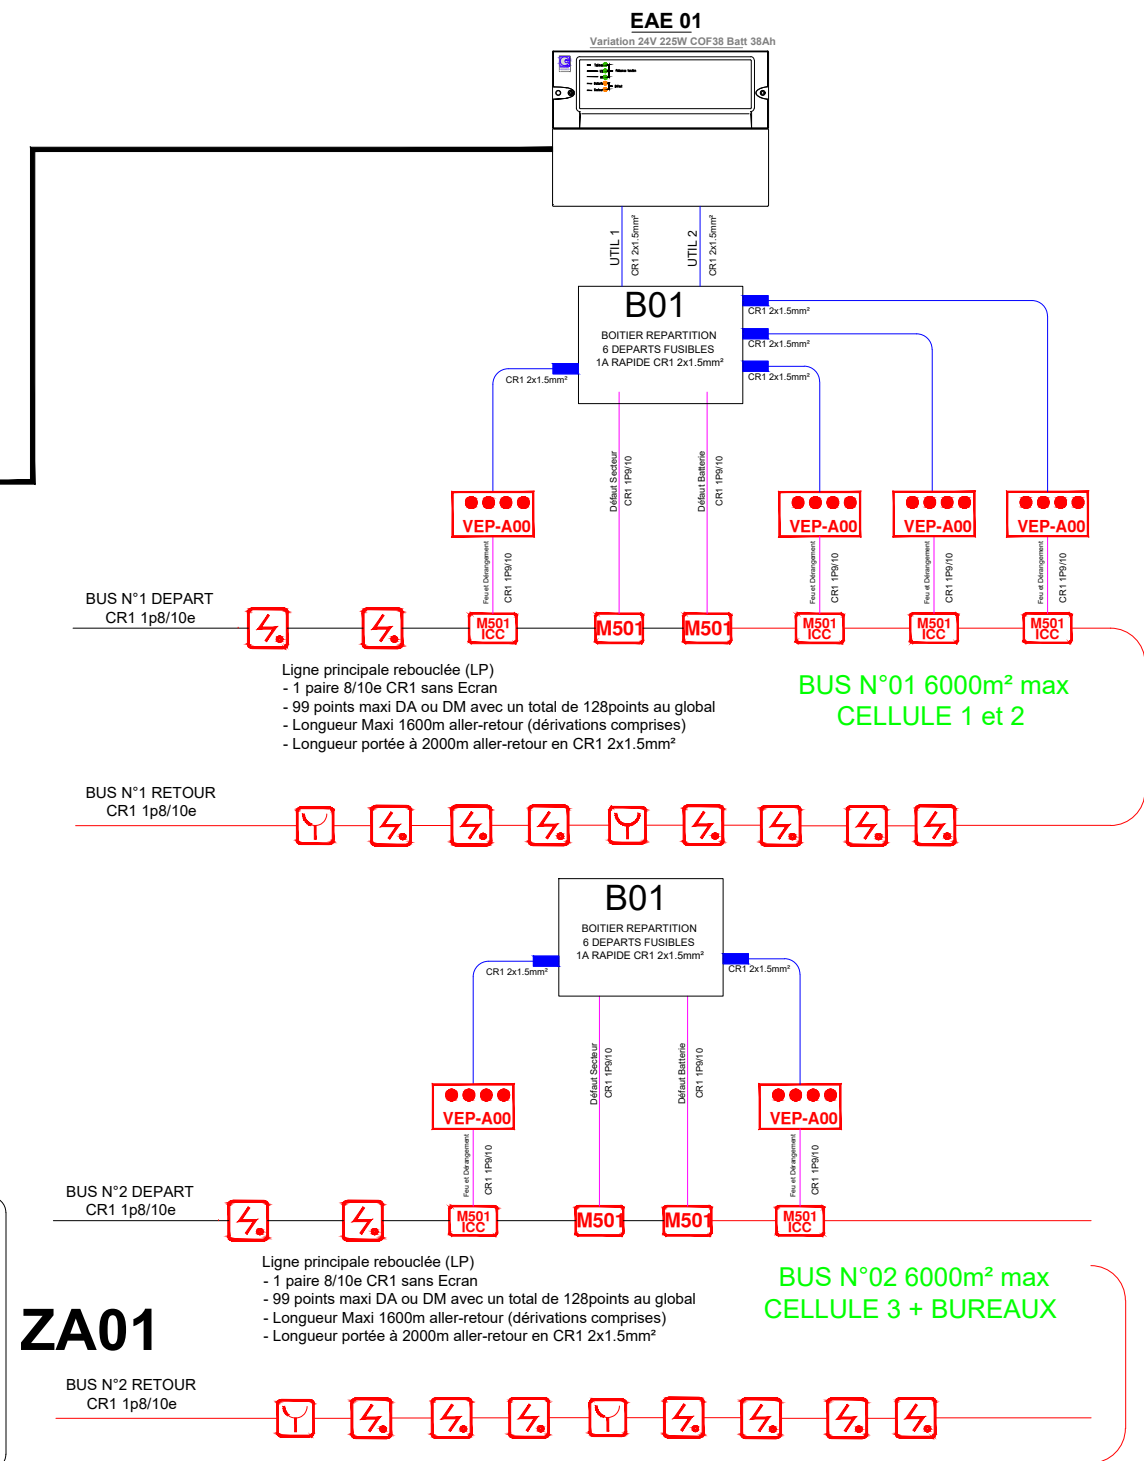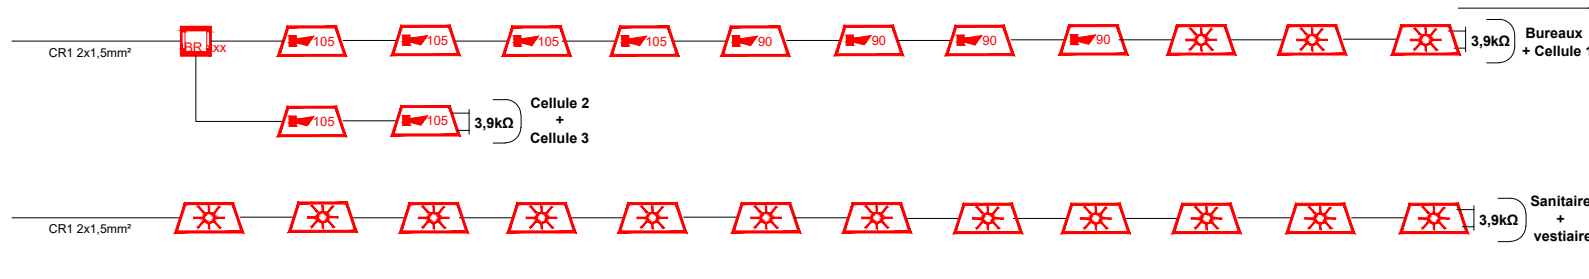

|      |                               |          |      |      |
|------|-------------------------------|----------|------|------|
| C -  | -                             | -        | -    | -    |
| B    | Dossier des ouvrages exécutés | 27/06/22 | -    | -    |
| A    | MAJ - PLAN IND A              |          |      |      |
| 0    | CREATION                      | 27/09/21 | JLF  | PCZ  |
| Ind. | Modifications                 | Date     | Des. | Val. |



Courant Fort / Courant Faible  
Parc d'activité du Dronckaert II  
190, rue de la Latte Prolongée  
59223 RONCQ  
Tel : 03 20 46 27 64  
contact@electricite-guidez.fr

CELLULES LOGISTIQUES BREBIERES

## SYNOPTIQUE INCENDIE SYSTEME DE SECURITE INCENDIE

|            |         |       |      |     |
|------------|---------|-------|------|-----|
| -          | SYC_01  | 1/1   | -    | A3  |
| N° affaire | N° Plan | Folio | Ech. | Fmt |